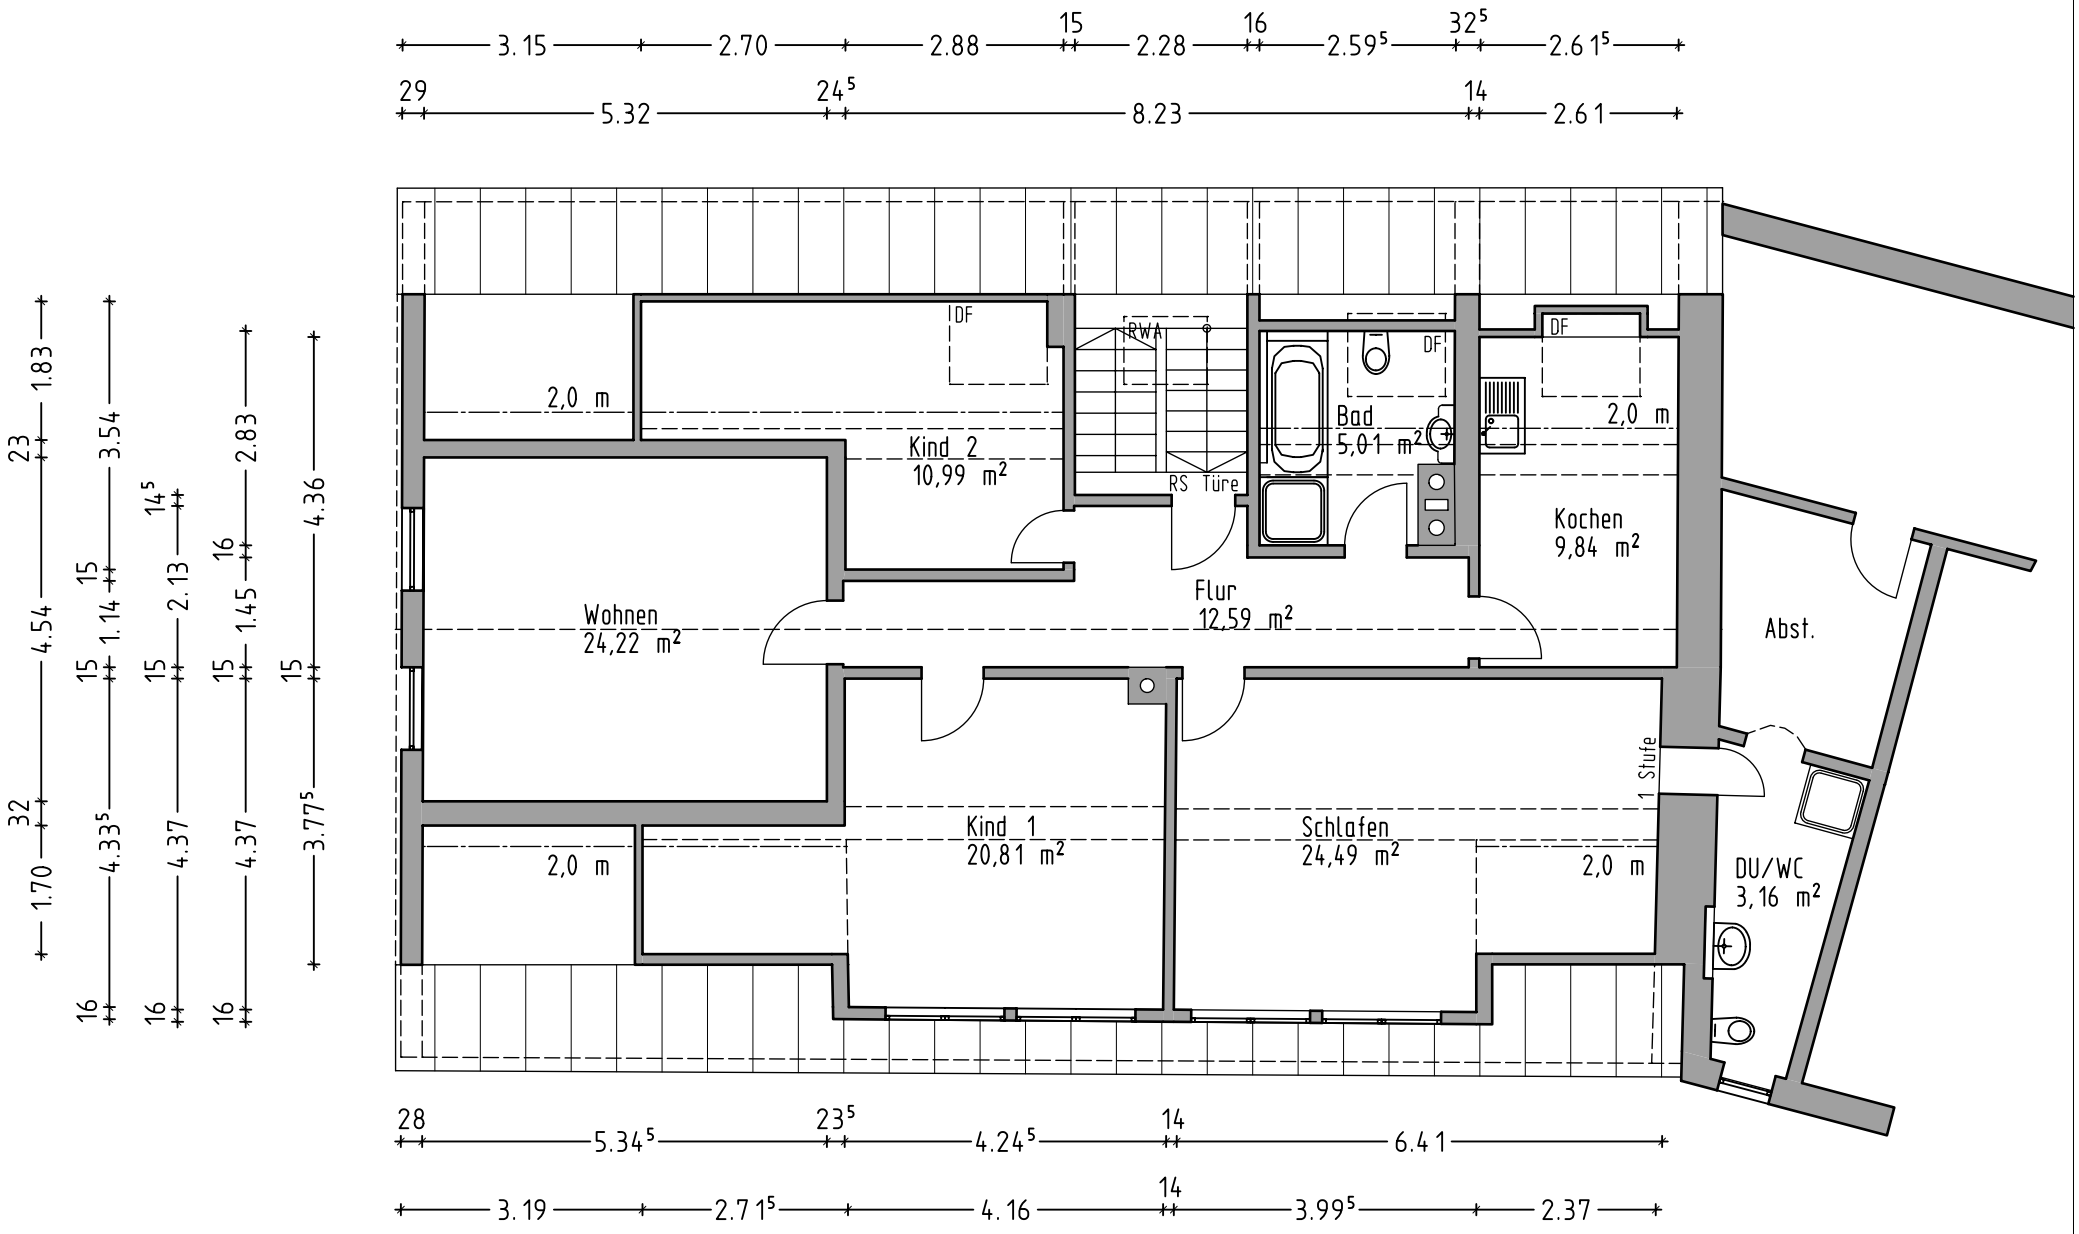

Bestandsplan M = 1:100

Hauptstr. 25, Dietfurt 26.02.2026